

## Протокол №3-2019

заседания общественной комиссии по вопросу утверждения дизайн проекта по муниципальной программе «Формирование современной городской среды муниципального образования «Палкинский район» на 2018-2022 годы»

п. Палкино

08 августа 2019 года

Присутствовали:

- |                 |  |
|-----------------|--|
| Седов Е.Е.      | - Глава Палкинского района, председатель комиссии  |
| Сирош Р.А.      | - Первый заместитель главы Администрации Палкинского района – заместитель председателя комиссии    |
| Силантьева М.И. | - Начальник отдела по экономике имущественным отношениям администрации района – секретарь комиссии |
| Члены комиссии: |  |
| Петрова Л.М.    | Зам. начальника отдела по экономике имущественным отношениям администрации района                  |
| Тиханова Н.Р.   | - И.п. Главы Администрации городского поселения «Палкино»  |
| Ковалев П.В.    | - Директор МУП «Палкинская ПМК»  |
| Ульянова В.Н.   | - Директор ООО «Наш дом»   |
| Королев А.Г.    | - член Коммунистической партии Российской Федерации  |
| Павлова Н.А.    | - Директор МБОУ «Палкинская средняя школа»   |

### Повестка дня:

**1. Рассмотрение вопроса утверждения дизайна благоустройства территории парка около районного Центра досуга в п. Палкино по муниципальной программе «Формирование современной городской среды муниципального образования «Палкинский район» на 2018-2022 годы»**

Кворум имеется.

На основании Протокола №2 от 28 февраля 2019 года, где были утверждены Дизайн проект и заключенного Муниципального контракта № 0157300007019000030 от 26 июня 2019 г., дополнительного соглашения №1 от 08.08.2019 г. ( подрячик ООО «Лидерстрой») требуется согласовать усовершенствованный дизайн проект Благоустройства Парка около районного Центра досуга в п. Палкино Палкинского района на сумму 2009231,50 рублей.

Работы, которые будут выполнены по муниципальному контракту следующие:

1. Асфальтирование автопарковки на 8 мест(из них 1 место для инвалидов), асфальтирование вокруг районного Центра досуга – 2272,5 м2.
2. Ремонт ограждения лестницы длиной 46 м. с бетонированием площадок на лестнице. Ремонт лестничного подъема.
3. Вырубка 8 аварийных деревьев и кустарников
4. Установка скамеек – 6 шт.
5. Установка мусорных урн – 4 шт.
5. Установка уличных фонарей – 2 шт.
6. Установка щита для размещения рекламы и объявлений, 1 дорожного знака «Стоянка для инвалидов».
7. Иные виды работ по благоустройству общественных территорий – ремонт лестничного подъема к РЦД – 46 м.(5 м. ширина лестницы)

Составлен дизайн проект( ПРИЛОЖЕНИЕ прилагается), обсужден и принят к утверждению


**Вывод общественной комиссии:**

Утвердить усовершенствованный дизайн проект на 08.08.2019 года :  
– Благоустройство общественной территории Парка около районного Центра досуга в п. Палкино Палкинского района

Председатель комиссии: \_\_\_\_\_ Е.Е. Седов

Секретарь комиссии: \_\_\_\_\_ М.И. Силантьева

Площадь верхнего слоя покрытия а\б у Дома культуры = 2090,5 м. кв.  
 Площадь здания дома культуры = 1063 м. кв.  
 Площадь площадки в парке = 182 м. кв.  
 Общая площадь покрытия из а\б = 2272,5 м. кв.

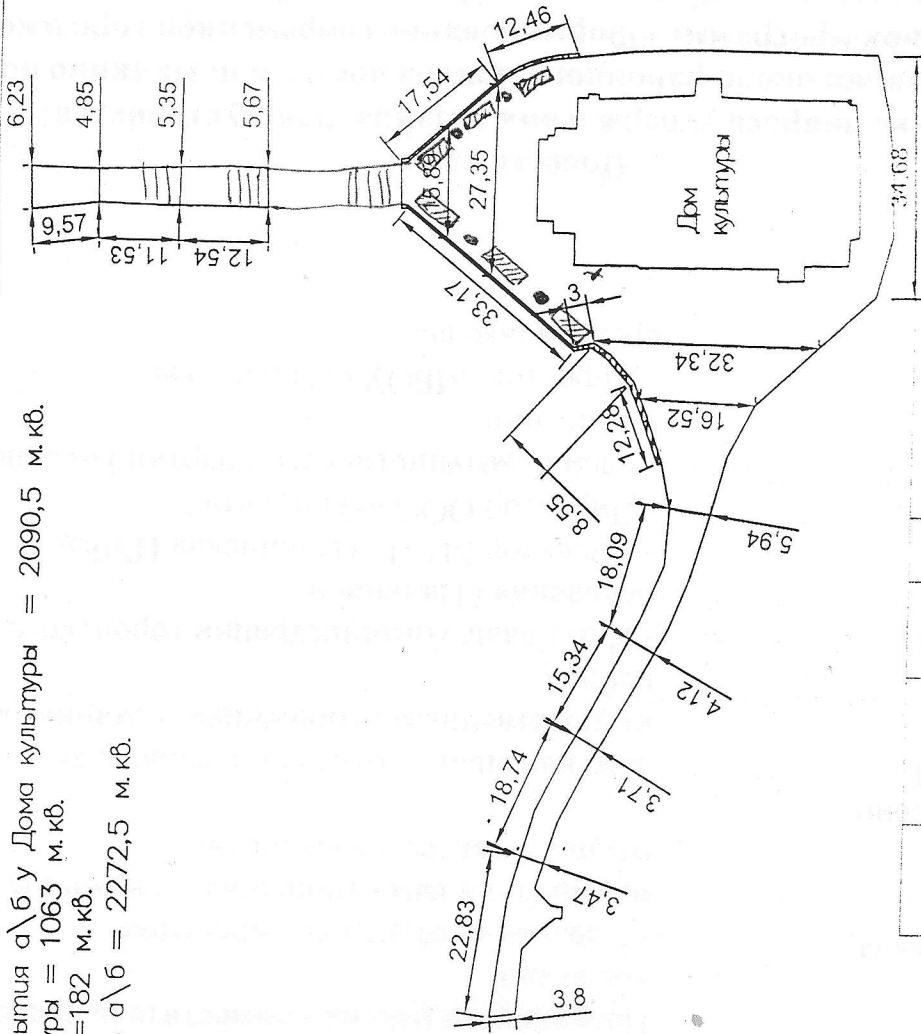

Условные обозначения:  
 18.32 размер



Бортовой камень

СКАНЕСК-6  
 УРНА-4

«Благоустройство общественной территории парка около районного центра досуга в п. Палкино, Псковской области»

Должность: инженер  
 Ф. И. О.: ПОМАЗИЦЕВА М. О.

Подпись

Дата

Исполнительная схема

Стрелка	Лист	Листов
ИД	1	1
000 "ЛидерСтрой"		

Формат